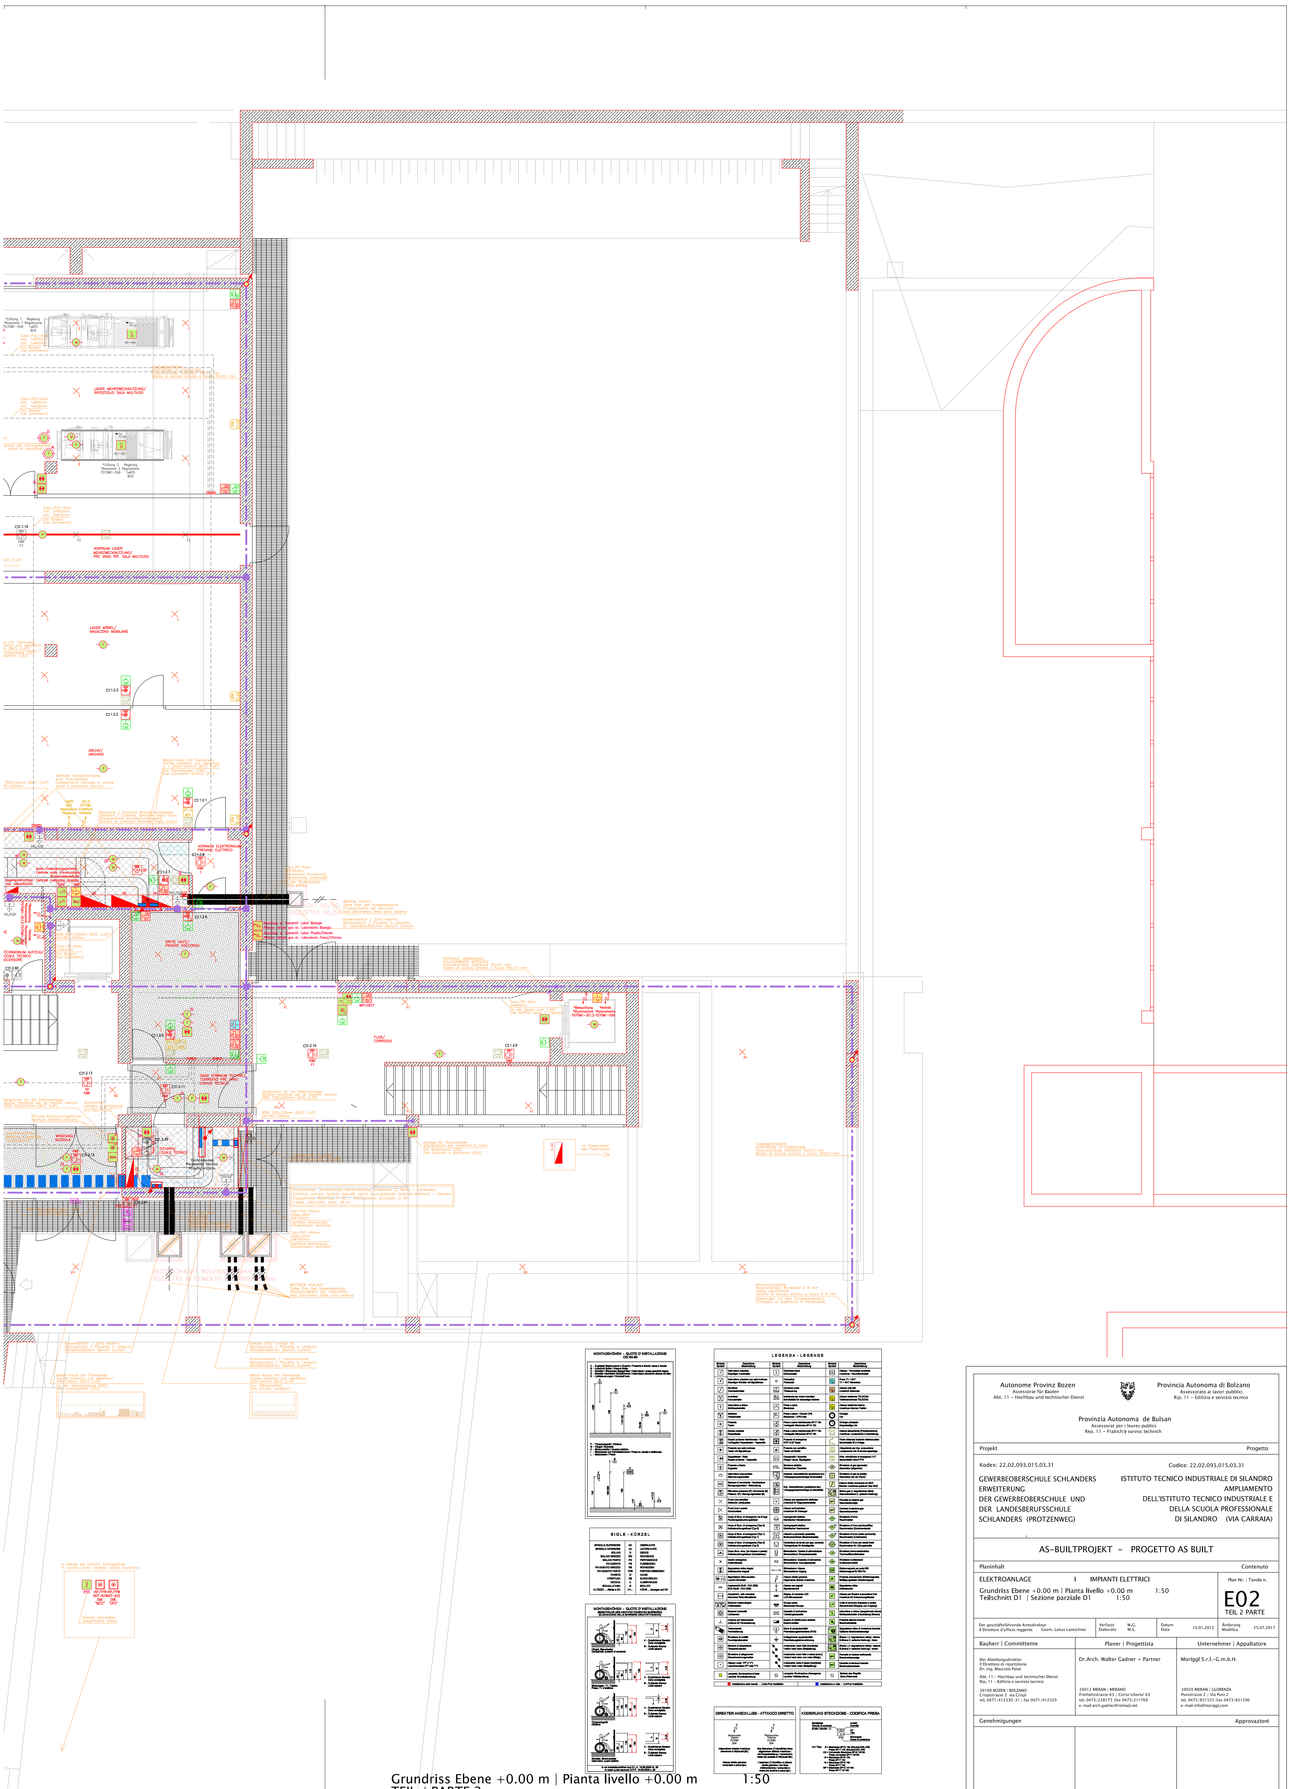

Grundriss Ebene +0.00 m | Pianta livello +0.00 m 1:50
TEIL / PARTE 2

Autonome Provinz Bozen
Assessorat für Bauten
Abt. 11 – Hochbau und technischer Dienst

Provincia Autonoma di Bolzano
Assessorato ai lavori pubblici
Rip. 11 – Edilizia e servizio tecnico

Provinzia Autonoma de Bulsan
Assessorat per i laurs publics
Rep. 11 – Fraidsch y sorvisc technich

Projekt | Progetto

Kodex: 22.02.093.015.03.31
Codice: 22.02.093.015.03.31

GEWERBEOBERSCHULE SCHLANDERS ERWEITERUNG
DER GEWERBEOBERSCHULE UND DER LANDESBERUFSSCHULE SCHLANDERS (PROTZENWEG)

ISTITUTO TECNICO INDUSTRIALE DI SILANDRO AMPLIAMENTO
DELL'ISTITUTO TECNICO INDUSTRIALE E DELLA SCUOLA PROFESSIONALE DI SILANDRO (VIA CARRAIA)

AS-BUILTPROJEKT – PROGETTO AS BUILT

Planinhalt | Contenuto

ELEKTROANLAGE | IMPIANTI ELETTRICI
Grundriss Ebene +0.00 m | Pianta livello +0.00 m 1:50
Teilschnitt D1 | Sezione parziale D1 1:50

Plan Nr. | Tavola n.
E02
TEIL 2 PARTE

Der geschäftsführende Amtsdirektor
Il Direttore d'ufficio reggente: Cesini, Lukas Lantschner

Verfasst Elaborato: W.G. M.S.
Datum Data: 10.01.2012
Änderung Modifica: 25.07.2017

Bauherr | Committente
Der Abteilungsdirektor
Il Direttore di ripartizione
Dr. Ing. Hansjörg Prast
Abt. 11 – Hochbau und technischer Dienst
Rip. 11 – Edilizia e servizio tecnico
39100 BOZEN | BOLZANO
Crispistrasse 2 - via Crispi
tel. 0471/412330-31 | fax 0471/412329

Planer | Progettista
Dr.Arch. Walter Gadner + Partner
39012 MERAN | MERANO
Freiheitsstrasse 63 | Corso Libertà' 63
tel. 0473/238173 fax 0473/211769
e-mail arch.gadner@rolmail.net

Unternehmer | Appaltatore
Morigglf S.r.l.-G.m.b.H.
tel. 0473/811555 fax 0473/821596
e-mail info@morigg.com

Genehmigungen | Approvazioni

Amt 11.2–Hochbau West, LH 2, Crispistr. 2 – 39100 BOZEN | tel. 0471/412300-01–fax 0471/412309
Uff. 11.2–Ufficio edilizia ovest, Pla. pros. 2, via Crispi 2–39100 BOLZANO | e-mail: Walter.Albertoni@provincia.bz.it