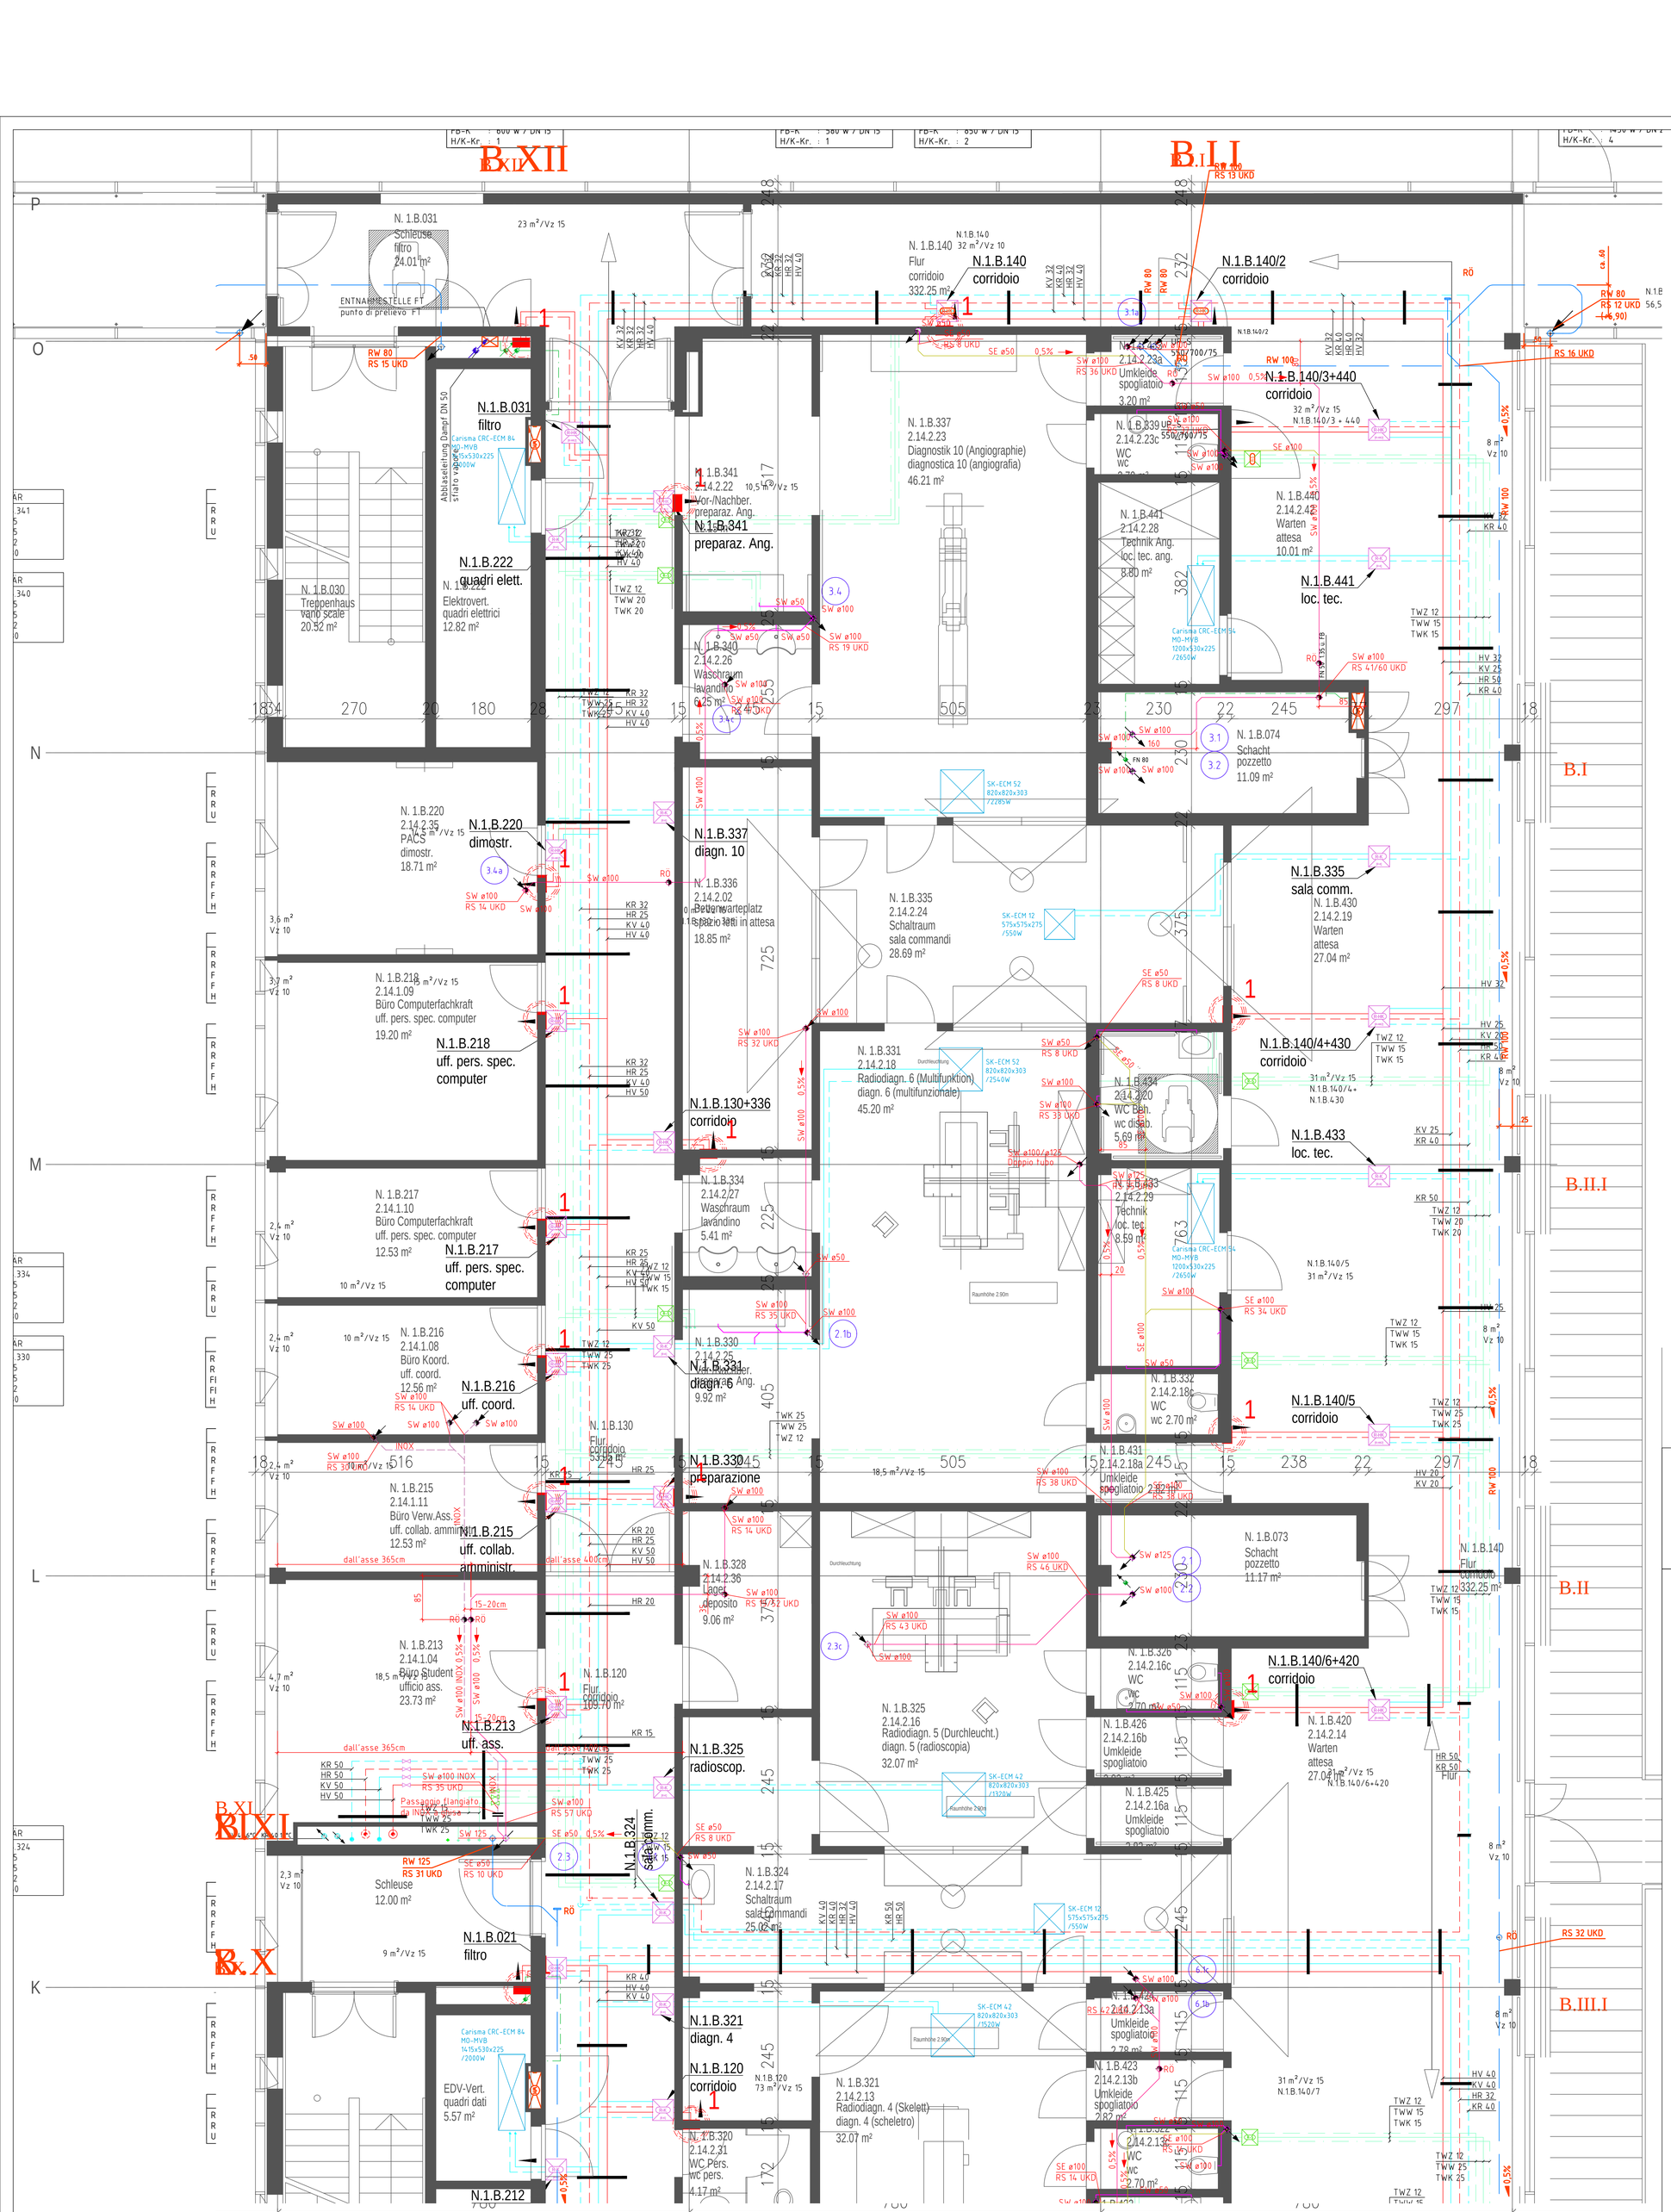

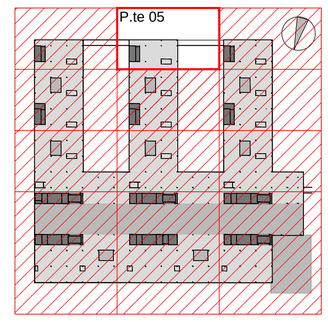

REVISION DES PLANS — REVISIONE TAVOLA

--	--	--	####
--	--	--	####
--	--	--	####
--	--	--	####
Rev. 00	23 - Aprile - 2020	Impaginazione	GIGA
INDEX - INDEX	DATUM - DATA	BENENNUNG ÄNDERUNG - DENOMINAZIONE MODIFICA	NAME - NOME

H.7.1105.HS

Autonome Provinz Bozen
Assessorat für Bauten
Abt. 11 - Hochbau und technischer Dienst

Provincia Autonoma di Bolzano
Assessorato ai lavori pubblici
Rip. 11 - Edilizia e servizio tecnico

Provinzia Autonòma de Bulsan
Assessorat per i lèures publics
Rep. 11 - Frabichè y sorvisc technich

Projekt — Progetto

Kodex: 22.03.008.195.01.3.02 — Codice

SANIERUNG UND ERWEITERUNG DES KRANKENHAUS BOZEN NEUE KLINIK
RISTRUTTURAZIONE ED AMPLIAMENTO DELL'OSPEDALE DI BOLZANO NUOVA CLINICA
HAUSTECHNIK - IMPIANTI TECNICI

INSTANDHALTUNGSPLAN — PIANO DI MANUTENZIONE

Planinhalt: PLÄNE AS BUILT - DISEGNI AS BUILT — Contenuto

IMPIANTI TECNOLOGICI

Risc./Raff.-Sanit.-Vapore — Heiz./Kühl.-San.-Dampf

Piano +1 — OG. 1
Parte 05 — Teil 05

Affidamento dei lavori ai sensi dell'art.48, comma 2, lettera b, della LP 16/2015

Datum / Data: 23/04/2020 | Maßstab / Scala: 1 : 50 | Plan Nr. / Tavola n.: H.7.1105.HS

Der Bauherr | Il Committente

Autonome Provinz Bozen
Provincia Autonoma di Bolzano

Dr. Ing. Gustavo Mischi

Abt 11 - Hochbau und technischer Dienst
Rip. 11 - Edilizia e servizio tecnico
39100 BOZEN | BOLZANO
Landhaus 2 - Palazzo 2
Silvius-Magnago-Platz 10 piazza Silvius Magnago
tel. 0471/412650 | fax 0471/412666

Die Projektanten | I progettisti

Aig ASSOCIATI PARTNER
Via Volta, 3 - 39100 Bolzano - Italy
Tel 0471 066969 - Fax 0471 501209
e-mail : info@aigservice.it
Dr. Ing. Stefano Mattei

energytech
via Negrelli/strasse 13b - 39100 Bozen/Bolzano
T.0471/054040 F.0471054041 info@energytech.it

Installationsfirmen — Ditte installatrici

ASSOCIAZIONE TEMPORANEA D'IMPRESE:

CAPOGRUPPO MANDATARIA: ATZWANGER
Tecnologia d'impianto dalla A-Z: ambiente, energia, acqua, edilizia.
Anlagentechnik von A-Z: Umwelt, Energie, Wasser, Haus.
ATZWANGER S.p.A.
Via T. A. Edison 23
I-39100 Bolzano (BZ)
Tel. +39 0471 243 811
Fax +39 0471 243 940
www.atzwanger.net
info@atzwanger.net

MANDANTE: CONSORZIO INTEGRA
Consorzio Integra
Via Emilia Ponente Lapido 182/2
I-40132 Bologna (BO)
Tel. +39 051 3161 300
www.consorziointegra.it
integra@consorziointegra.it

MANDANTE: elpo elektrotechnik elettrotecnica
Elpo S.r.l.
Via Z. G. Mahl 19
I-39042 Brixen (BZ)
Tel. +39 0474 570 700
Fax +39 0474 570 777
www.elpo.it
info@elpo.it

Umbau und Erweiterung Krankenhaus Bozen, Landhaus 2, Silvius-Magnago-Platz 10 - 39100 BOZEN
Ristrutturazione ed ampliamento dell'ospedale di Bolzano, Palazzo 2, piazza Silvius Magnago 10 - 39100 BOLZANO
tel. 0471 412650 - fax 0471 412666

EDIZIONE: aprile 2016