


Autonome Provinz Bozen Assessorat für Bautechnik und technischer Dienst Abt. 11 - Hochbau und technischer Dienst		Provincia Autonoma di Bolzano Assessorato ai lavori pubblici Ed. 11 - Edilizia e servizio tecnico	
Provincia Autonoma de Bulsan Assessorat per i laur publicis Ed. 11 - Edilizia e servitio technico			
Projekt	Progetto		
Kodex: 22.02.093.015.03.31	Codice: 22.02.093.015.03.31		
AS-BUILTPROJEKT - PROGETTO AS BUILT			
Planinhalt	Contenuto		Plan Nr. / Tavola n.
ELEKTROANLAGE	I IMPIANTI ELETTRICI		E 05
Grundriss Ebene +10.50 m Planta livello +10.50 m	1:50		
Der genehmigende Amtsinhaber il direttore d'ufficio ingegner - Civico Lukas Lantschner	Verfasst Elaborato	W.G. A.C.	Datum Data
Bauherr Committente	Planer Progettista	Unternehmer Appaltatore	

Genehmigungen		Approvazioni	

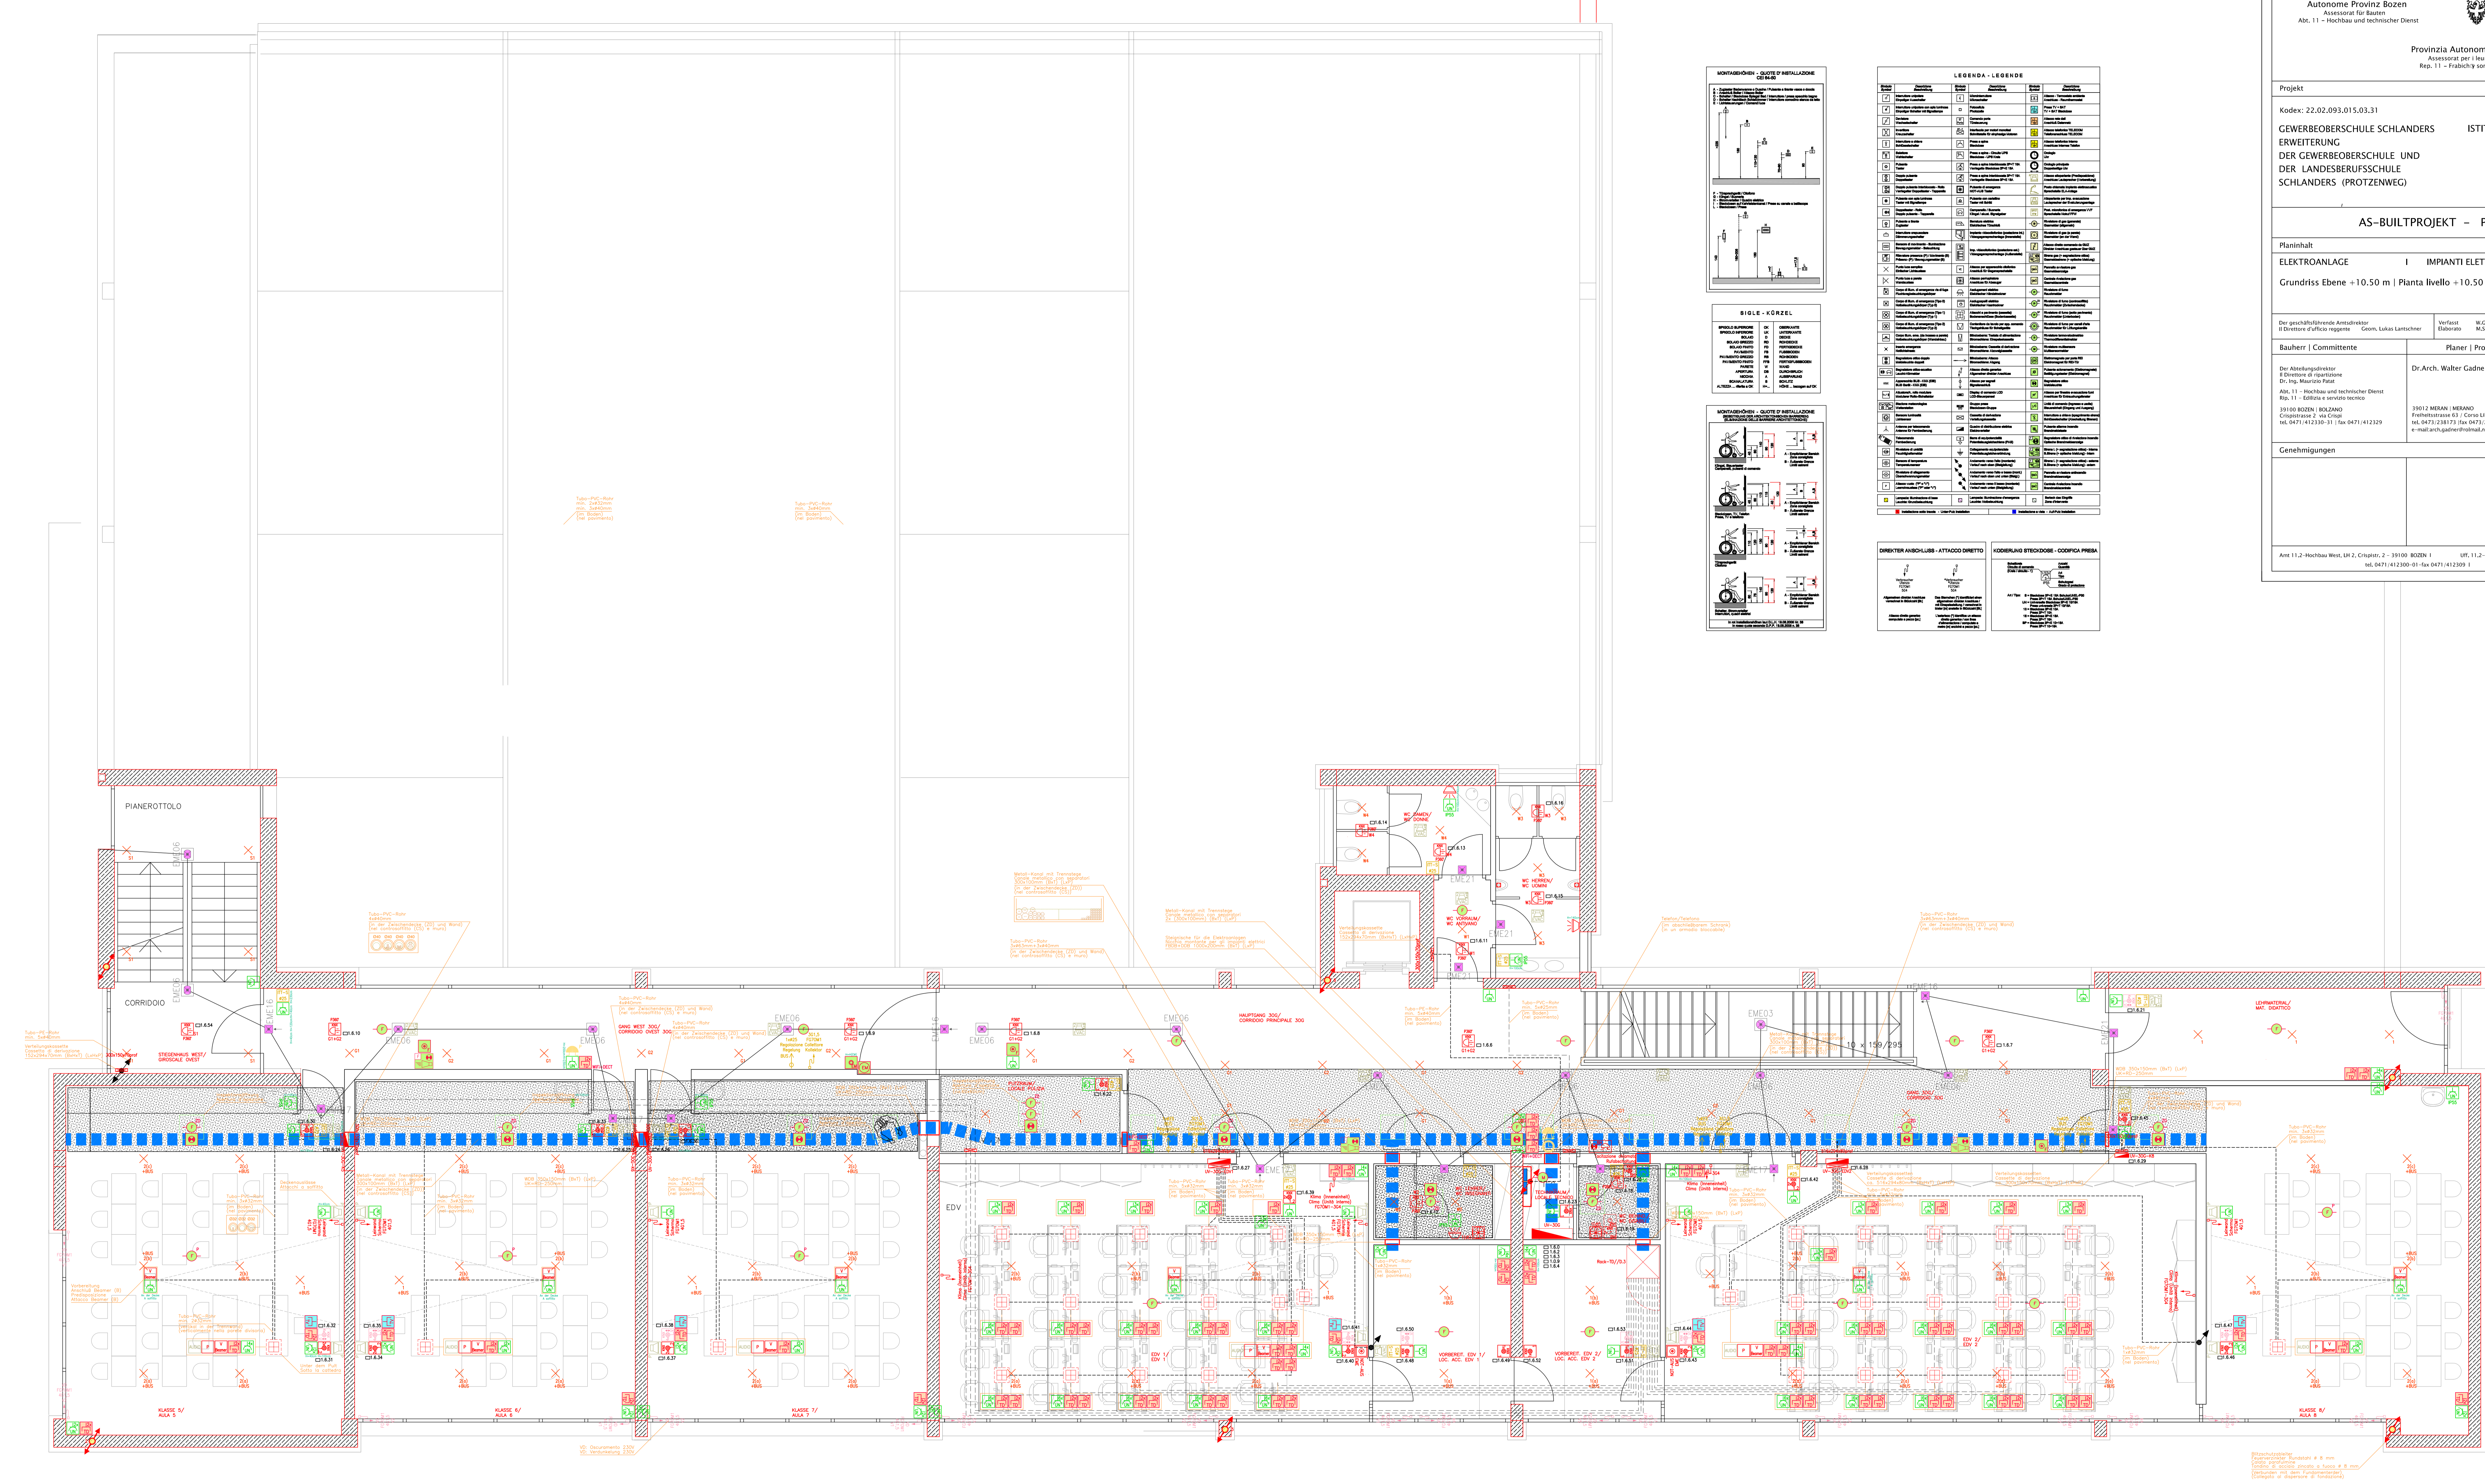


















PARAPETTO IN VETRO